


Bestandsplan
Schnitt Wohnbebauung/ Kneipe Dorfplatz

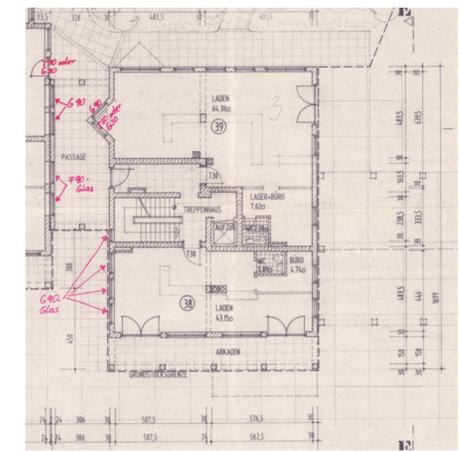

Bestandsplan
Grundriss EG Wohnbebauung / Kneipe Dorfplatz

Flurstück Gemarkung	Name/ Adresse	Datum, Unterschrift
15	Wolfram Mareis Immobilien GmbH & Co.KG Zur Leiten 10 83620 Feldkirchen-Westerham
16/4	Wohnungseigentümergeinschaft vertreten durch Hausverwaltung Sollerspöck GmbH Am Bach 5, 83052 Bruckmühl
19	Pfarrkirchenstiftung Feldkirchen Münchener Straße 1 83620 Feldkirchen-Westerham
147	Freistaat Bayern (Bauverwaltung)
16/3; 147/7; 199	Gemeinde Feldkirchen-Westerham Ollinger Straße 10 83620 Feldkirchen-Westerham

Genehmigungsplanung OFW_GE_002_LA

Projekt
Bücherei-Erweiterung mit VHS Gebäude und Café

Projektadresse Bauherr/in

Münchener Straße 4
83620 Feldkirchen - Westerham
Deutschland
Fl.Nr. 16

Gemeinde Feldkirchen - Westerham
Ollinger Straße 10
83620 Feldkirchen - Westerham
Deutschland
Ort, Datum

Planverfasser

H2M

H2M Architekten + Ingenieure GmbH
Anglerstraße 6 | 80339 München
muenchen@h2m-architekten.de | www.h2m-architekten.de
Fon. +49 (0)89 4141829 - 0 | Fax - 99

Ort, Datum



Leistungsphase		Genehmigungsplanung	
Maßstab	1:200	Planinhalt	Index
Gezeichnet	gb / mg	Lageplan mit Abstandsflächen	
Datum	08.06.2022		
Blattgröße	Din A1	Plannummer	
Projektnummer	M023_OFW		
Freigabe			
VORABZUG		OFW_GE_002_LA	